



イ 2171-331 ハ 2171-308 ホ 2171-401 ト 2171-404 リ 2171-227 ル 2171-391
 ロ 2171-332 ニ 2171-398 ヘ 2171-403 チ 2171-501 3 2171-347 つづく

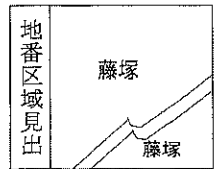

請求分	所在	春日部市藤塚字下谷			地番	2171番520		
出力尺	1/600	精度区分	座標系又は記号	分類	地図に準ずる図面		種類	旧土地台帳附属地図
作成年月日				備付年月日(原図)			補記事項	

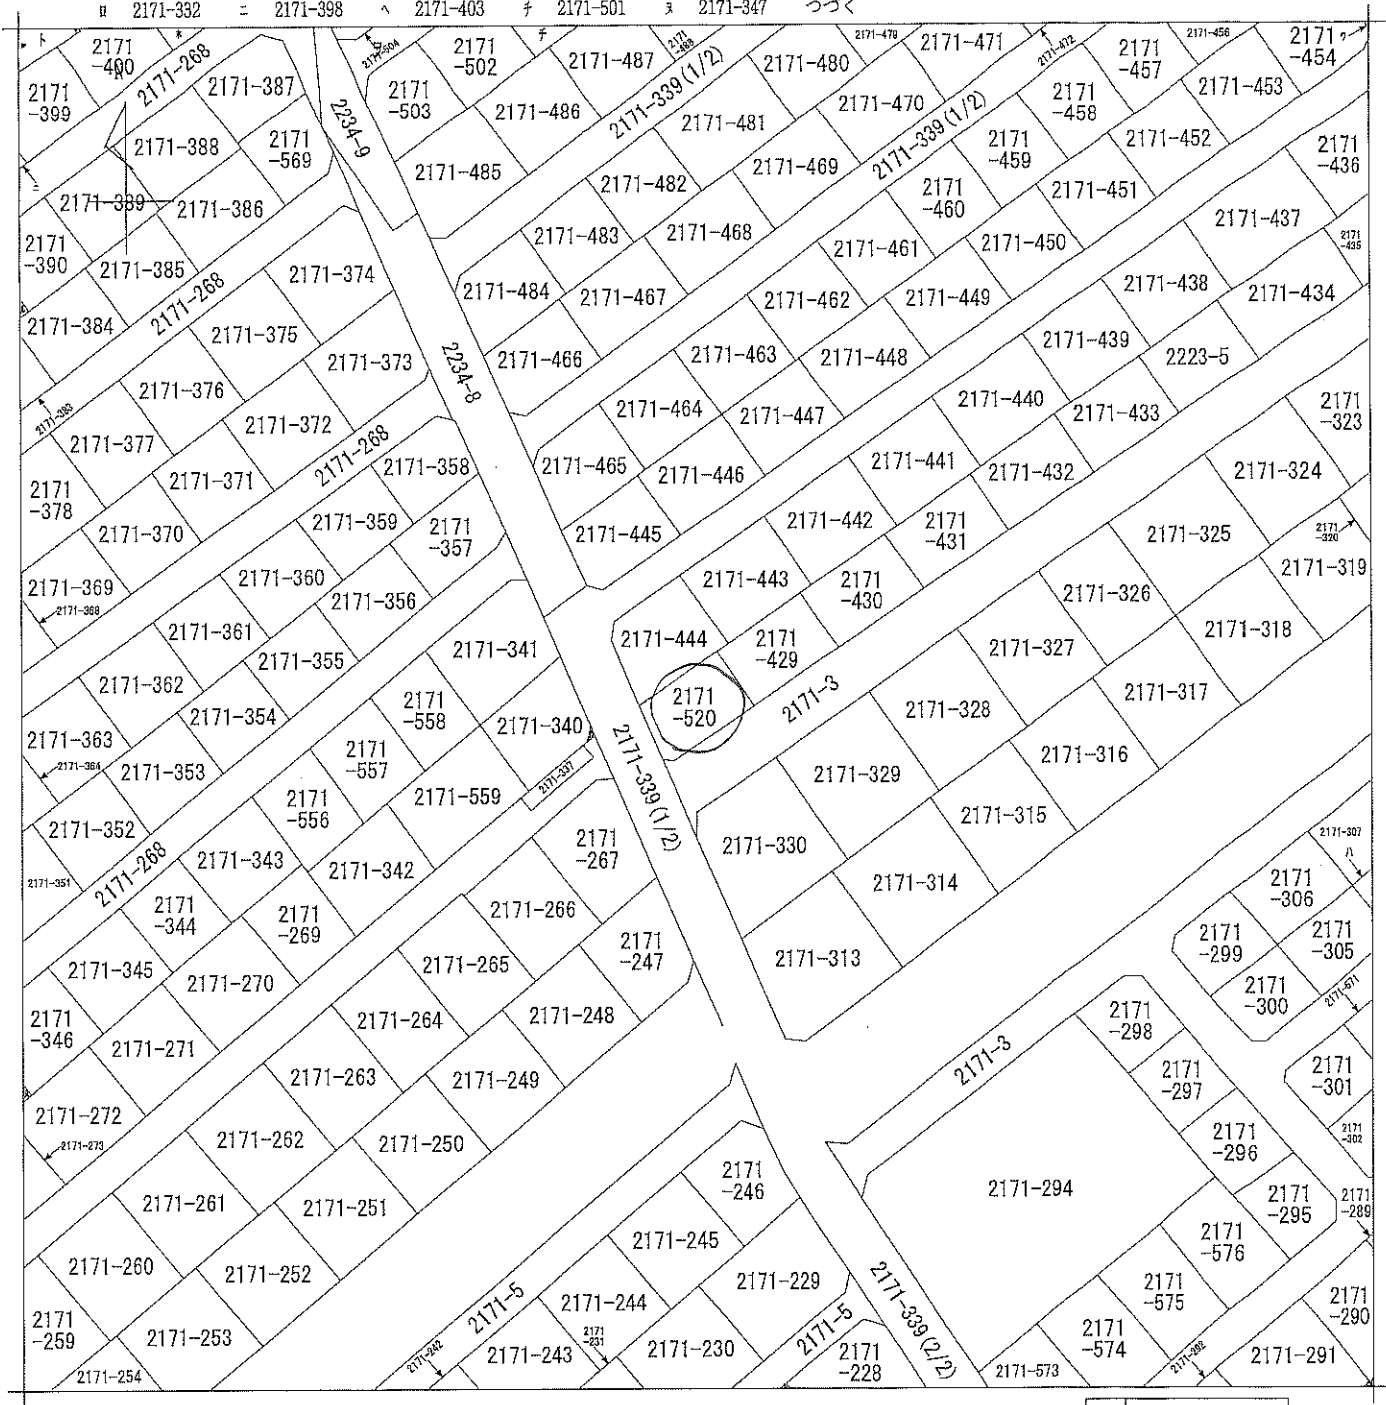

2021/11/05 18:53 現在の情報です。

表 題 部 (土地の表示)		調製	平成18年1月26日	不動産番号	0315000343872
地図番号	余白	筆界特定	余白		
所 在	春日部市藤塚字下谷			余白	
① 地 番	②地 目	③ 地 積	m ²	原因及びその日付〔登記の日付〕	
2171番520	宅地	106	94	2171番339から分筆 〔昭和45年8月18日〕	
余白	余白	余白	:	平成17年法務省令第18号附則第3条第2項 の規定により移記 平成18年1月26日	



2021/11/05 18:59 現在の情報です。

表 題 部 (主である建物の表示)	調製	平成18年1月26日	不動産番号	0315000335084
所在図番号	[余白]			
所 在	春日部市藤塚字下谷 2171番地520			[余白]
家屋番号	2171番520			[余白]
① 種 類	② 構 造	③ 床 面 積 m ²		原因及びその日付〔登記の日付〕
居宅	木造瓦葺2階建	1階	54:50	昭和55年2月20日新築
		2階	31:70	
[余白]	[余白]	[余白]	:	平成17年法務省令第18号附則第3条第 2項の規定により移記 平成18年1月26日
			:	
			:	

1349045

地積測量図




(2/6)

地番 2171~436~444

土地の所在 春日部市大藤塚字下谷
春日部市

昭和45年7月25日
作製年月日

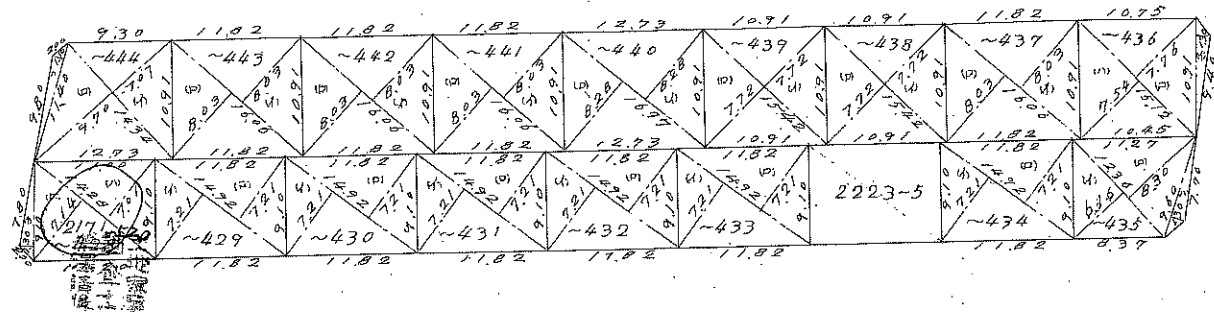

面積計算表

地番	符号	底辺	高さ	片面積	計M ² 数	地番	符号	底辺	高さ	片面積	計M ² 数
2171	(A)	9.10	1.30	5.9150	106.9460	~437	(A)	16.08	8.03	64.4809	128.9618
	(B)	14.28	7.14	50.9796		(B)	16.08	8.03	64.4809		
~438	(A)	14.28	7.01	50.0574	107.5732	~438	(A)	15.42	7.72	59.5212	119.0424
	(B)	14.92	7.21	53.7866		(B)	15.42	7.72	59.5212		
~439	(A)	14.92	7.21	53.7866	107.5732	~439	(A)	15.42	7.72	59.5212	119.0424
	(B)	14.92	7.21	53.7866		(B)	15.42	7.72	59.5212		
~440	(A)	14.92	7.21	53.7866	107.5732	~440	(A)	16.77	8.28	69.4278	138.8556
	(B)	14.92	7.21	53.7866		(B)	16.77	8.28	69.4278		
~441	(A)	14.92	7.21	53.7866	107.5732	~441	(A)	16.08	8.03	64.4809	128.9618
	(B)	14.92	7.21	53.7866		(B)	16.08	8.03	64.4809		
~442	(A)	14.92	7.21	53.7866	107.5732	~442	(A)	16.08	8.03	64.4809	128.9618
	(B)	14.92	7.21	53.7866		(B)	16.08	8.03	64.4809		
~443	(A)	14.92	7.21	53.7866	107.5732	~443	(A)	16.08	8.03	64.4809	128.9618
	(B)	14.92	7.21	53.7866		(B)	16.08	8.03	64.4809		
~444	(A)	14.92	7.21	53.7866	107.5732	~444	(A)	14.34	7.07	50.6319	126.5109
	(B)	14.92	7.21	53.7866		(B)	14.34	7.07	50.6319		
~435	(A)	12.36	8.30	51.2940	95.6028	計		199.0 ^h	6460		
	(B)	9.60	1.30	6.2400							
~436	(A)	10.91	1.30	7.0915	122.7595						
	(B)	15.12	7.76	58.6656							

作製者 東京東村山市栄町三丁目
中澤測事 事務所
土地家屋調査士
尾崎 清司
代表取締役 木下 長

代表取締役 木下 長
株 式 会 社 木 下 工 務 所



縮尺 1/500


(日本土地家屋調査士会連合会用紙)

水道配管台帳図



この図面は参考図です。詳細な位置については、試験掘等による現地確認をお願いします。
 図中には、個人情報が含まれておりますので、取り扱いにご注意ください。
 春日部市水道部 内048-736-1111(代)


春日部市公共下水道台帳 (写)

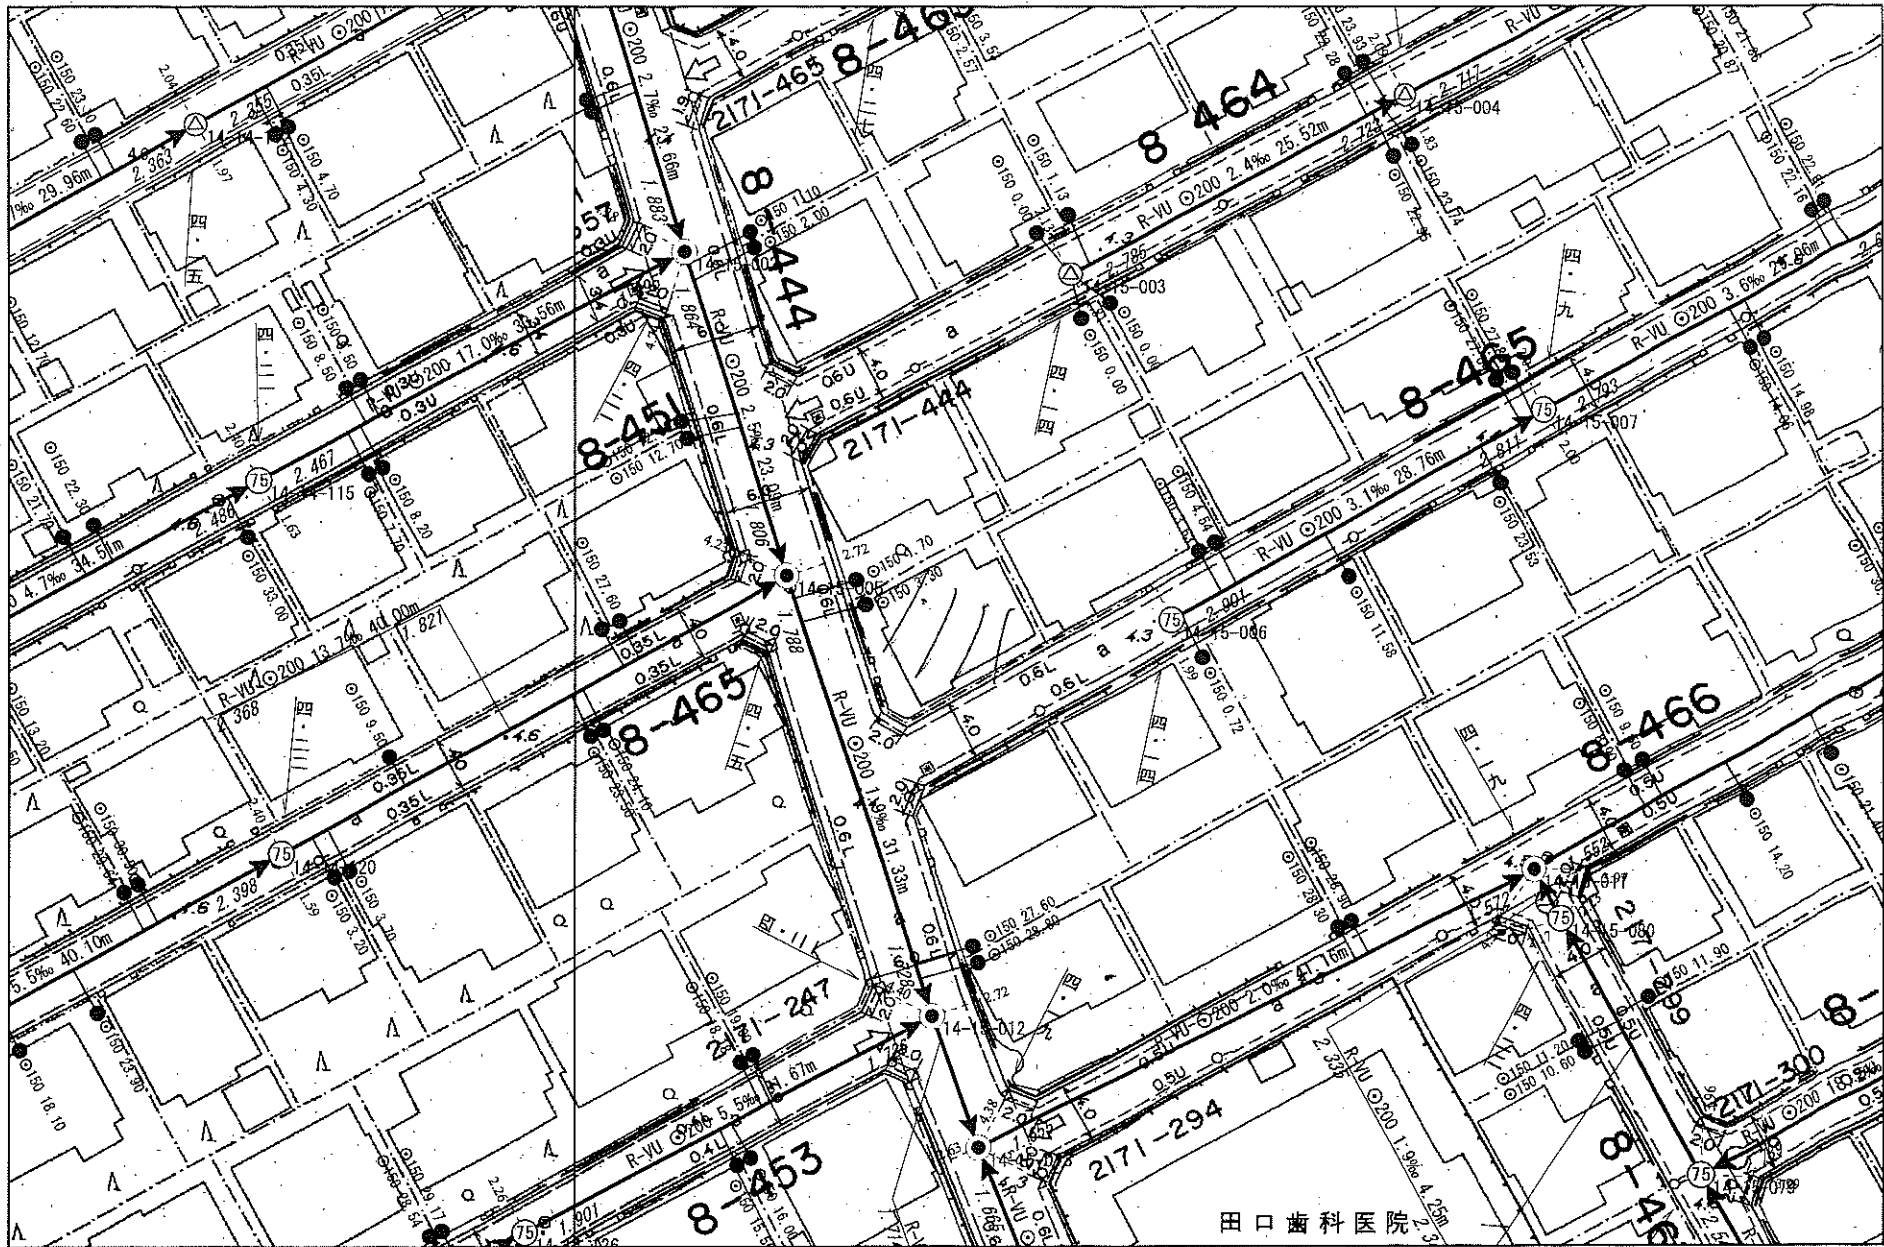


この図面は公共下水道の参考図です。
道路幅やマンホールの位置などについては現地で確認してください。

春日部市下水道課

 1/500



出力: 2021年11月8日

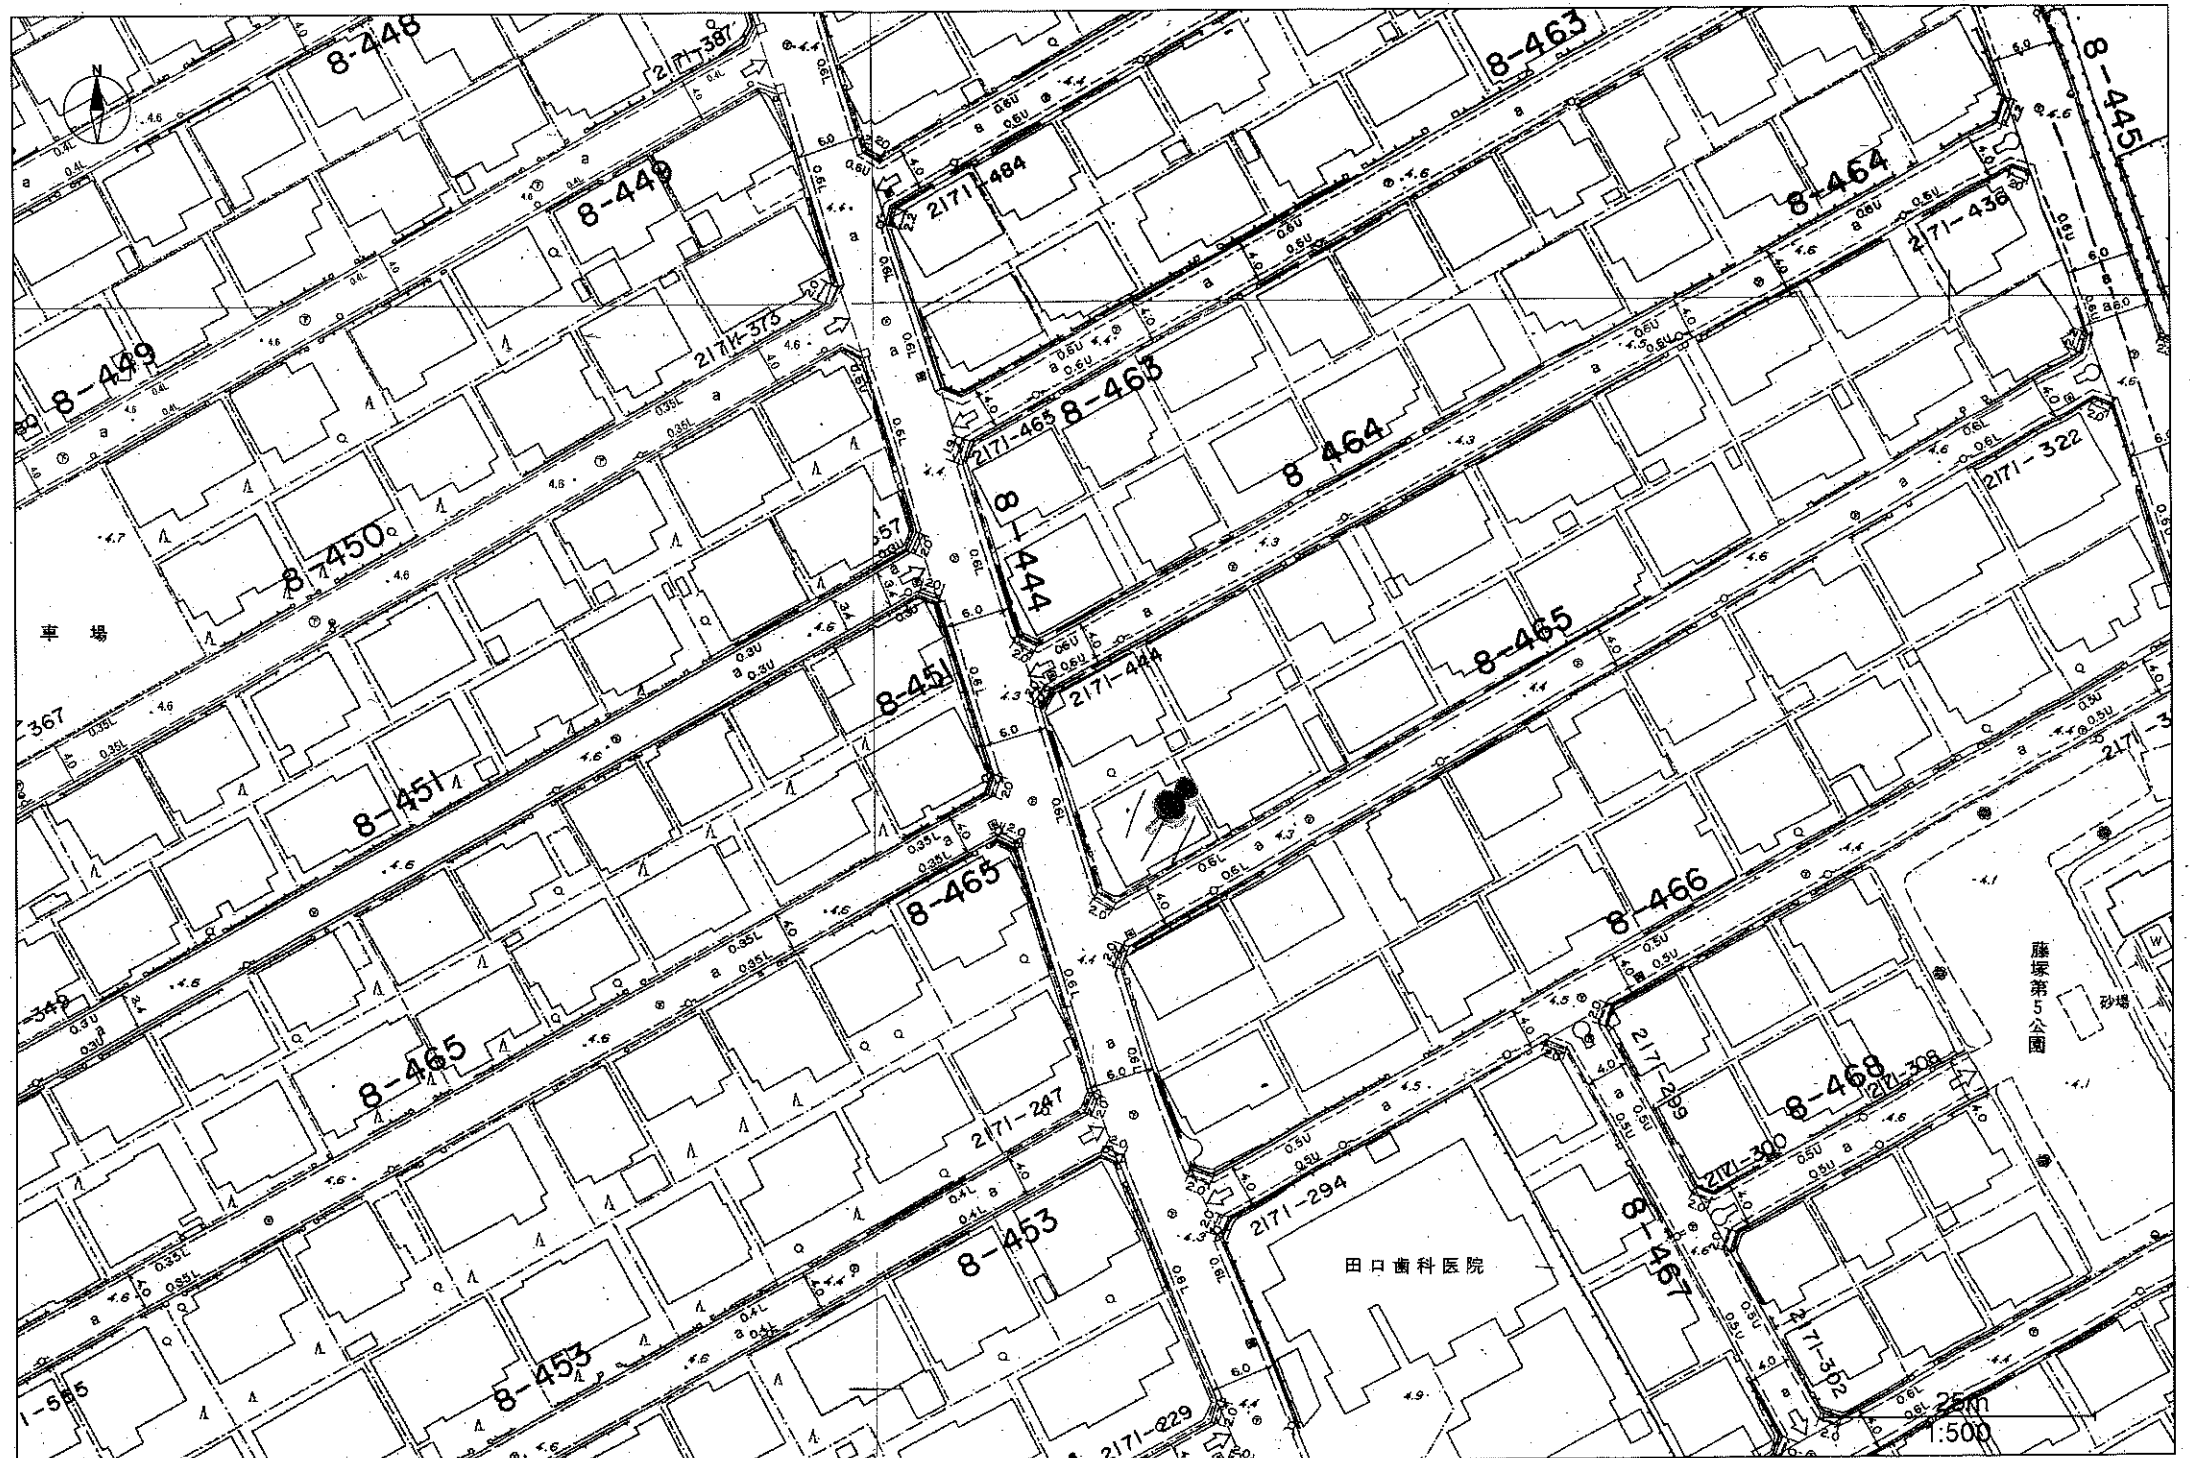

この図面は現況での道路区域を示しているものです。また、図面において現況が変わっているところもありますので、現地を確認してください。
 詳細については、建設部道路管理課にお問い合わせ下さい。

2418736


各階平面図

S 55. 2. 29

建物図面
各階平面図

家屋番号	2171-520
建物の所在	春日部市大字藤塚字下谷2171番地520


春日部市

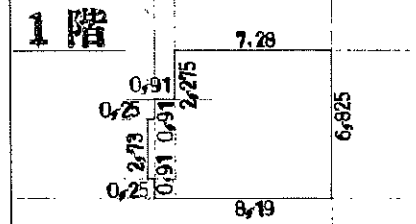

床面積計算表

7.28	×	6.825	=	49.6860
0.91	×	4.55	=	4.1405
0.25	×	2.73	=	0.6825
				54.5090


床面積 54.50 M²

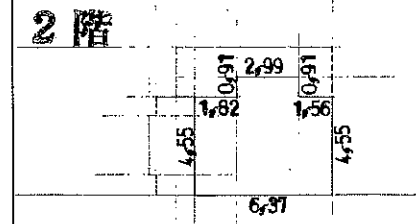

床面積計算表

2.99	×	0.91	=	2.7209
6.37	×	4.55	=	28.9835
				31.7044

床面積 31.70 M²

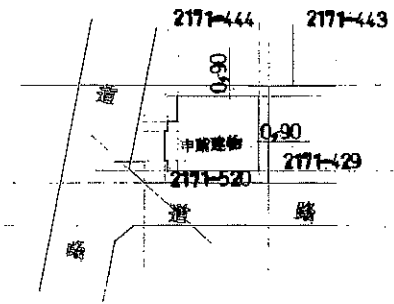

作製者	埼玉県春日部市九条九番地 土地調査士 佐藤彰	縮尺	1/250
-----	---------------------------	----	-------

申請人	佐藤彰	縮尺	1/500
-----	-----	----	-------

(実原性)

1349044

S 45. 8. 18



地番 2171~~~429~~~~~519~~ 339 土地所在図



(1/6)

土地の所在 春日部市大字藤塚字下谷

春日部市

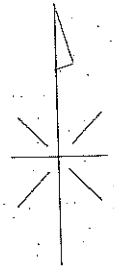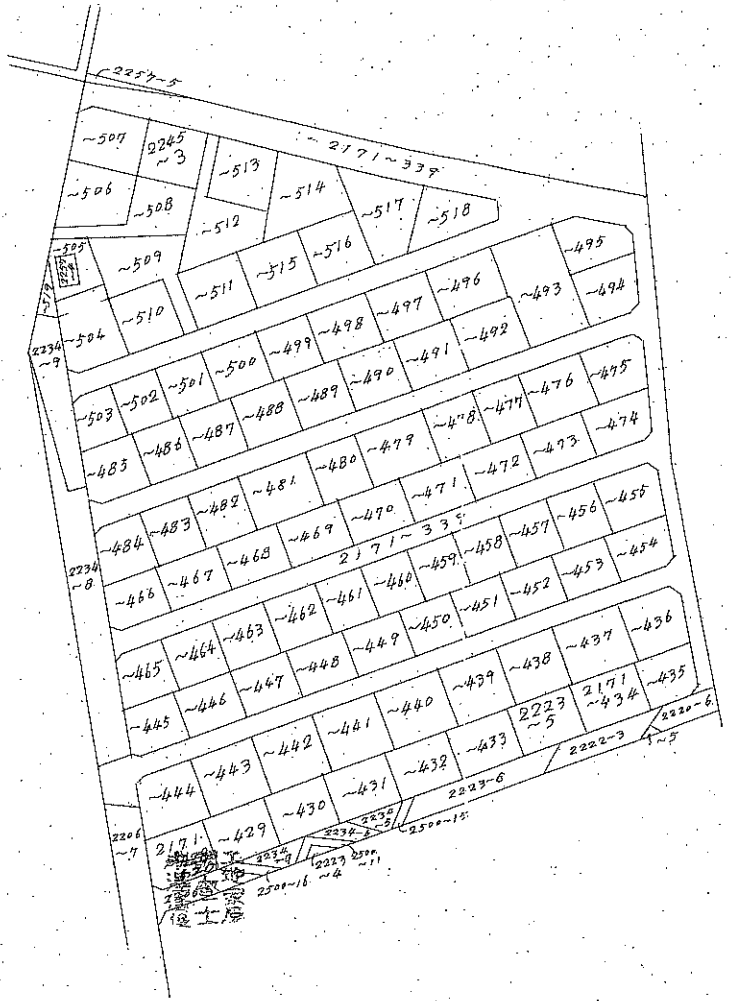

昭和45年7月30日 作製年月日

作製者

東京部東村山市栄町三丁目一〇四番地
中澤測量事務所
土地家屋調査士
中澤清樹
電話(四三三)九一四一
一四九四
三九四

申請人

株式会社木下工務
代表取締役 木下長



(日調連11)

縮尺 1/1000

(日本土地家屋調査士会連合会用紙)