



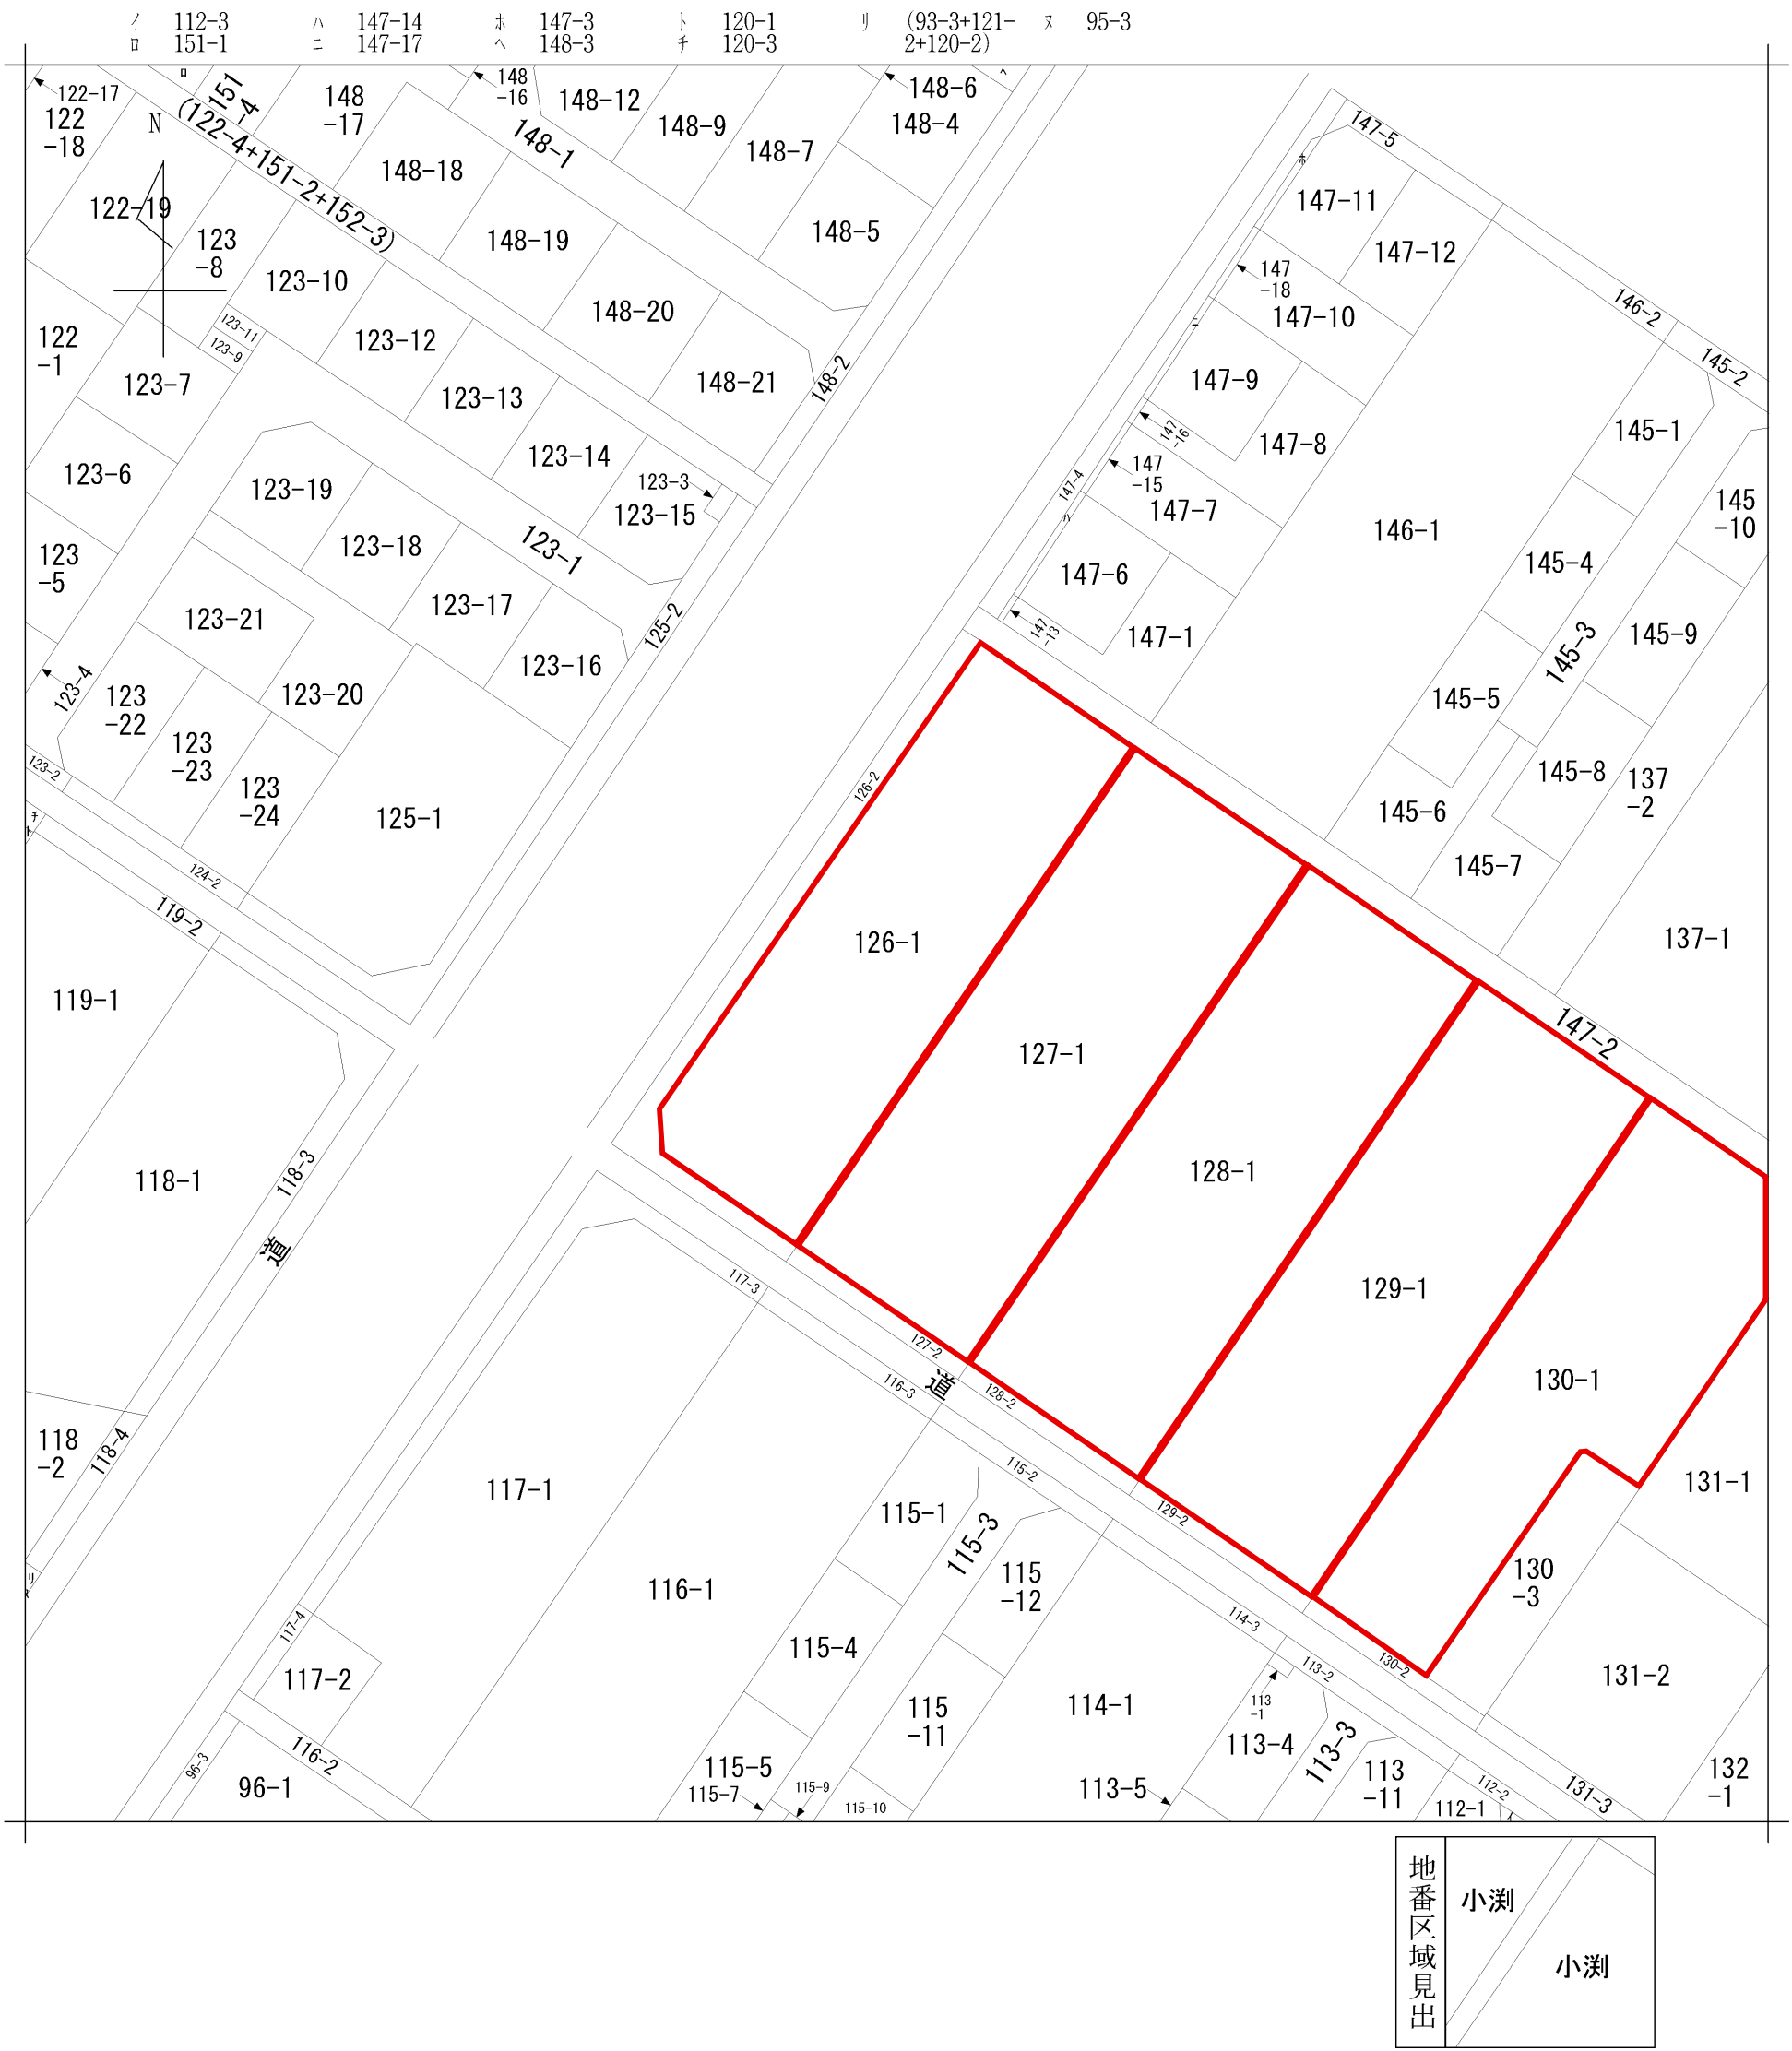

請 求 部 分	所 在	春日部市小渕字前田					地 番	126番1		
出 力 縮 尺	1/600	精 度 区 分		座 標 系 又 座 番 号 記 号		分 類	地図に準ずる図面		種 類	旧土地台帳附属地図
作 成 年 月 日					備 付 年 月 日 (原図)			補 記 事 項		

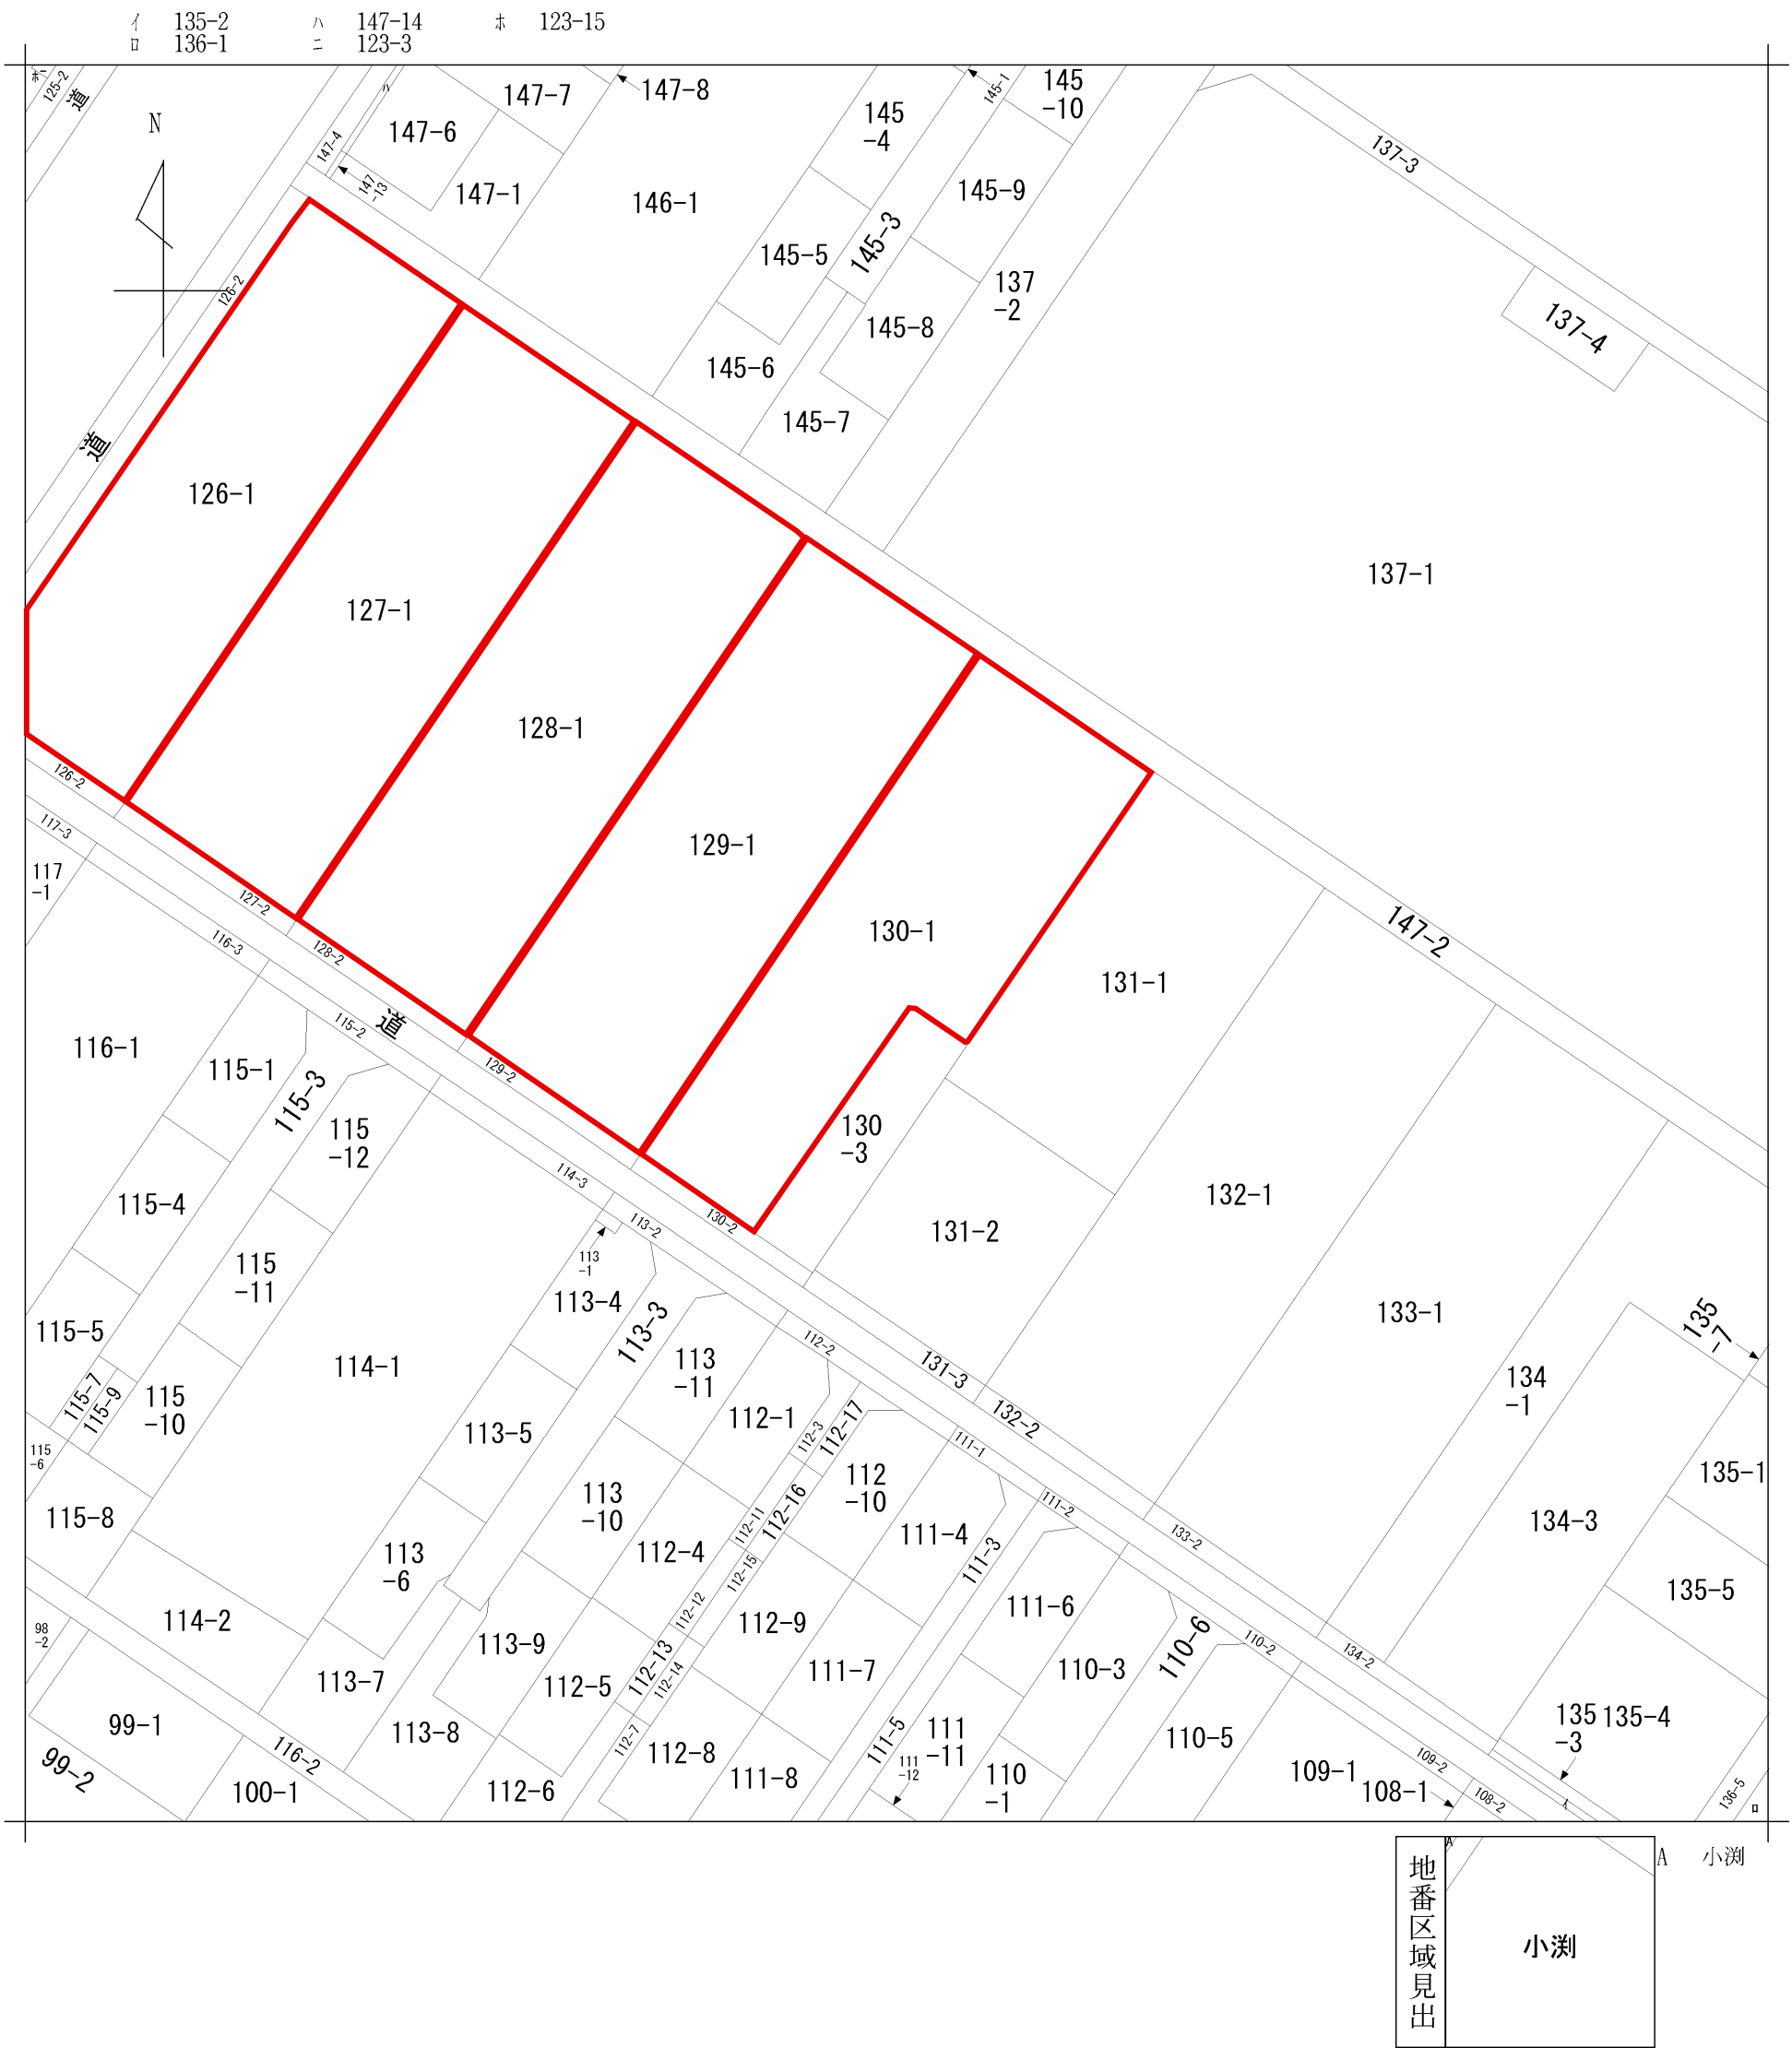

地番区域見出


出力縮尺	1/600	精度区		座標系番号又は記号		分類	地図に準ずる図面			種類	旧土地台帳附属地図
作成年月日					備付年月日(原図)				補記事項		

表 題 部 (土地の表示)		調製	平成18年1月26日	不動産番号	0315000266530
地図番号	余 白	筆界特定	余 白		
所 在	春日部市小湊字前田			余 白	
① 地 番	②地 目	③ 地 積 m ²	原因及びその日付〔登記の日付〕		
126番	田	991:	余 白		
126番1	余 白	870:	①③126番1、126番2に分筆 〔昭和60年8月8日〕		
余 白	宅地	870:24:	②③平成8年2月1日地目変更 〔平成8年2月9日〕		
余 白	余 白	余 白	平成17年法務省令第18号附則第3条第2項 の規定により移記 平成18年1月26日		

:
:

表 題 部 (土地の表示)		調製	平成18年1月26日	不動産番号	0315000266532
地図番号	余 白	筆界特定	余 白		
所 在	春日部市小湊字前田			余 白	
① 地 番	②地 目	③ 地 積	m ²	原因及びその日付〔登記の日付〕	
127番	田	991:		余 白	
127番1	余 白	961:		①③127番1、127番2に分筆 〔昭和60年8月8日〕	
余 白	宅地	961:25		②③平成8年2月1日地目変更 〔平成8年2月9日〕	
余 白	余 白	余 白	:	平成17年法務省令第18号附則第3条第2項 の規定により移記 平成18年1月26日	
			:		
			:		

表 題 部 (土地の表示)		調製	平成18年1月26日	不動産番号	0315000266534
地図番号	余 白	筆界特定	余 白		
所 在	春日部市小湊字前田			余 白	
① 地 番	②地 目	③ 地 積	m ²	原因及びその日付〔登記の日付〕	
128番	田	991:		余 白	
128番1	余 白	961:		①③128番1、128番2に分筆 〔昭和60年8月8日〕	
余 白	宅地	961:25		②③平成8年2月1日地目変更 〔平成8年2月9日〕	
余 白	余 白	余 白	:	平成17年法務省令第18号附則第3条第2項 の規定により移記 平成18年1月26日	
			:		
			:		

表 題 部 (土地の表示)		調製	平成18年1月26日	不動産番号	0315000266536
地図番号	余 白	筆界特定	余 白		
所 在	春日部市小湊字前田			余 白	
① 地 番	②地 目	③ 地 積	m ²	原因及びその日付〔登記の日付〕	
129番	田	991:		余 白	
129番1	余 白	961:		①③129番1、129番2に分筆 〔昭和60年8月8日〕	
余 白	宅地	961:25		②③平成8年2月1日地目変更 〔平成8年2月9日〕	
余 白	余 白	余 白	:	平成17年法務省令第18号附則第3条第2項 の規定により移記 平成18年1月26日	
			:		
			:		

:
:

表 題 部 (土地の表示)		調製	平成18年1月26日	不動産番号	0315000266538
地図番号	余 白	筆界特定	余 白		
所 在	春日部市小湊字前田			余 白	
① 地 番	②地 目	③ 地 積	m ²	原因及びその日付〔登記の日付〕	
130番	田	991:		余 白	
130番1	余 白	961:		①③130番1、130番2に分筆 〔昭和60年8月8日〕	
余 白	余 白	819:		③130番1、130番3に分筆 〔平成8年2月9日〕	
余 白	宅地	819:53		②③平成8年2月1日地目変更 〔平成8年2月9日〕	
余 白	余 白	余 白	:	平成17年法務省令第18号附則第3条第2項 の規定により移記 平成18年1月26日	
			:		
			:		


六六六
參
字
加
入
除

$$\begin{array}{r} 1 \\ \hline \hline 250 \\ \hline 500 \end{array}$$

1282603

前127560.8.8



地番	127番2	地積測量
土地の所在	春日部市大字小淵字前田 春日部市	

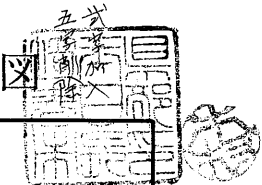

※ サンシャ キウセキヒヨウ ※

チバシ	NO	ライハン	タカサ	ハ イセキ	チセキ
(口)127	1	18.266	1.629	29.755314	
-2	2	18.266	1.628	29.737048	
			ケイ	59.492362	29
			1/2	29.746181	29.74 m ²

(イ) 127-1
991 - 29.746181 = 961.253819 m² 961 m²

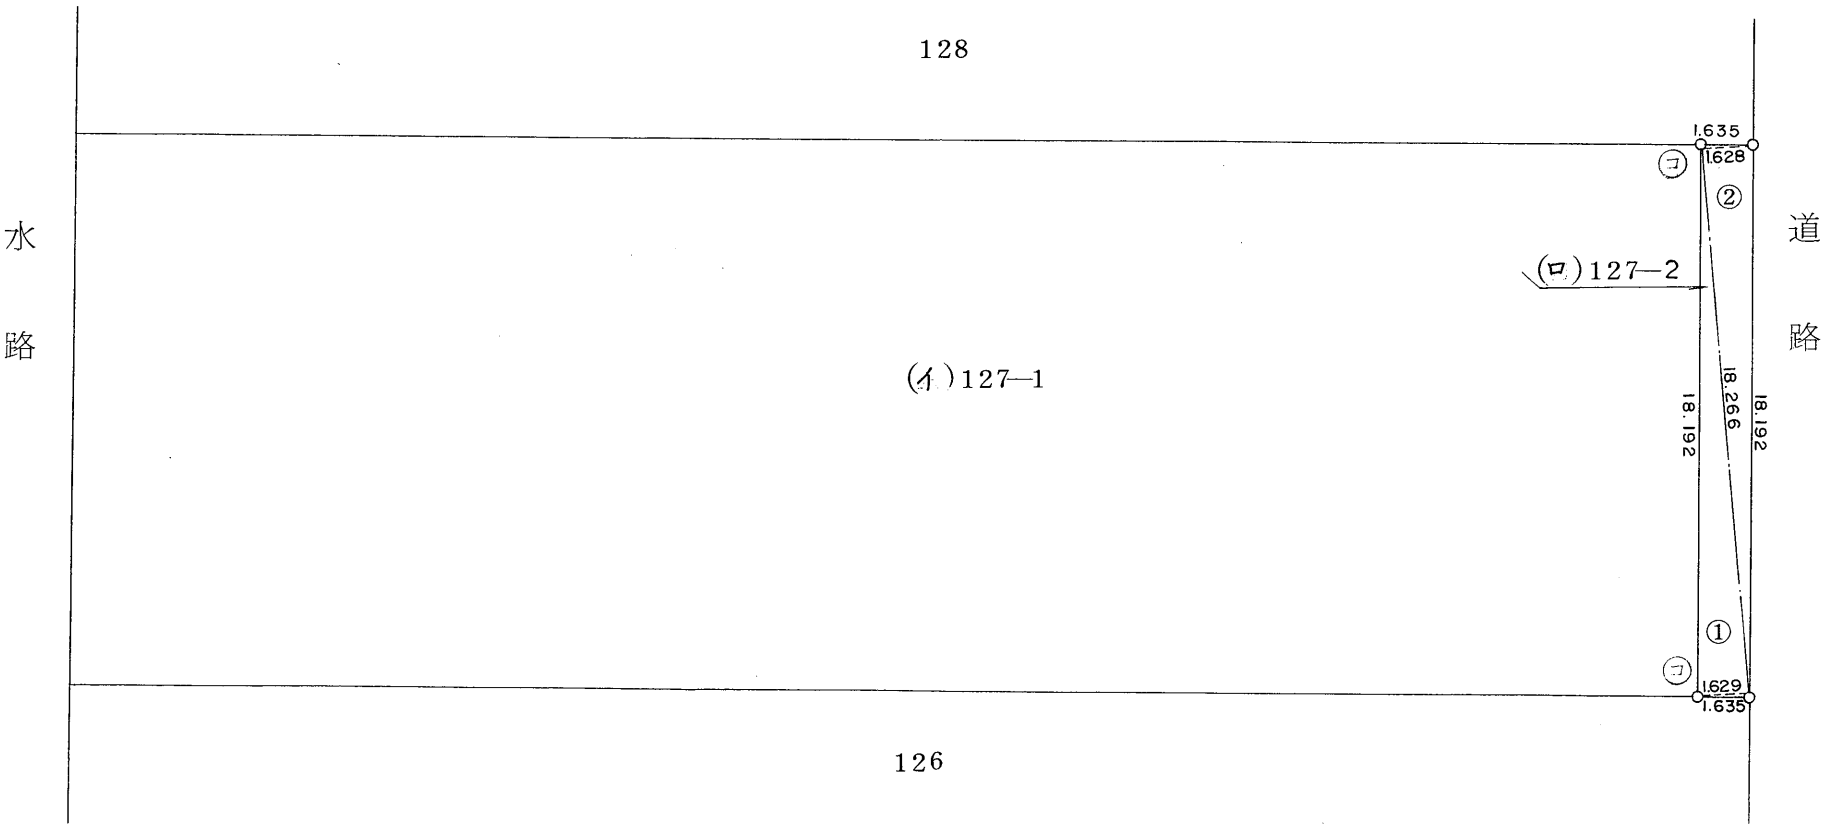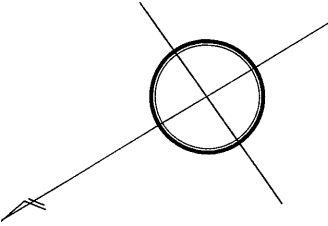

凡例	記号	境界標の種別	記号	境界標の種別	記号	境界標の種別
	㊦	石杭	㊧	プラスチック杭		
	㊨	コンクリート杭	㊩	金属杭		
	㊪	金属釘	㊫	刻印		

作製者	春日部市役所総務部管財課	嘱託者	被代位者	栗原 繁子	縮尺	1/250
	登記係 木村 政雄		代位者 春日部市長 田中 俊治			

(昭和60年8月1日作製)

1282604

前128



S 60. 8. 8

地番	128 番 2	地積測量図
土地の所在	春日部市大字小淵字前田 春日部市	

*** サンシャ キコウセキヒヨウ ***

チハシ	NO	チイハシ	タカサ	ハ・イセキ	チセキ
(口) 128	1	18.265	1.629	29.753685	
- 2	2	18.265	1.628	29.735420	
			ケイ	59.489105	29
			1/2	29.7445525	~~29.74~~ m ²

(イ) 128-1
991 - 29.7445525 = 961.2554475 m² 961 m²

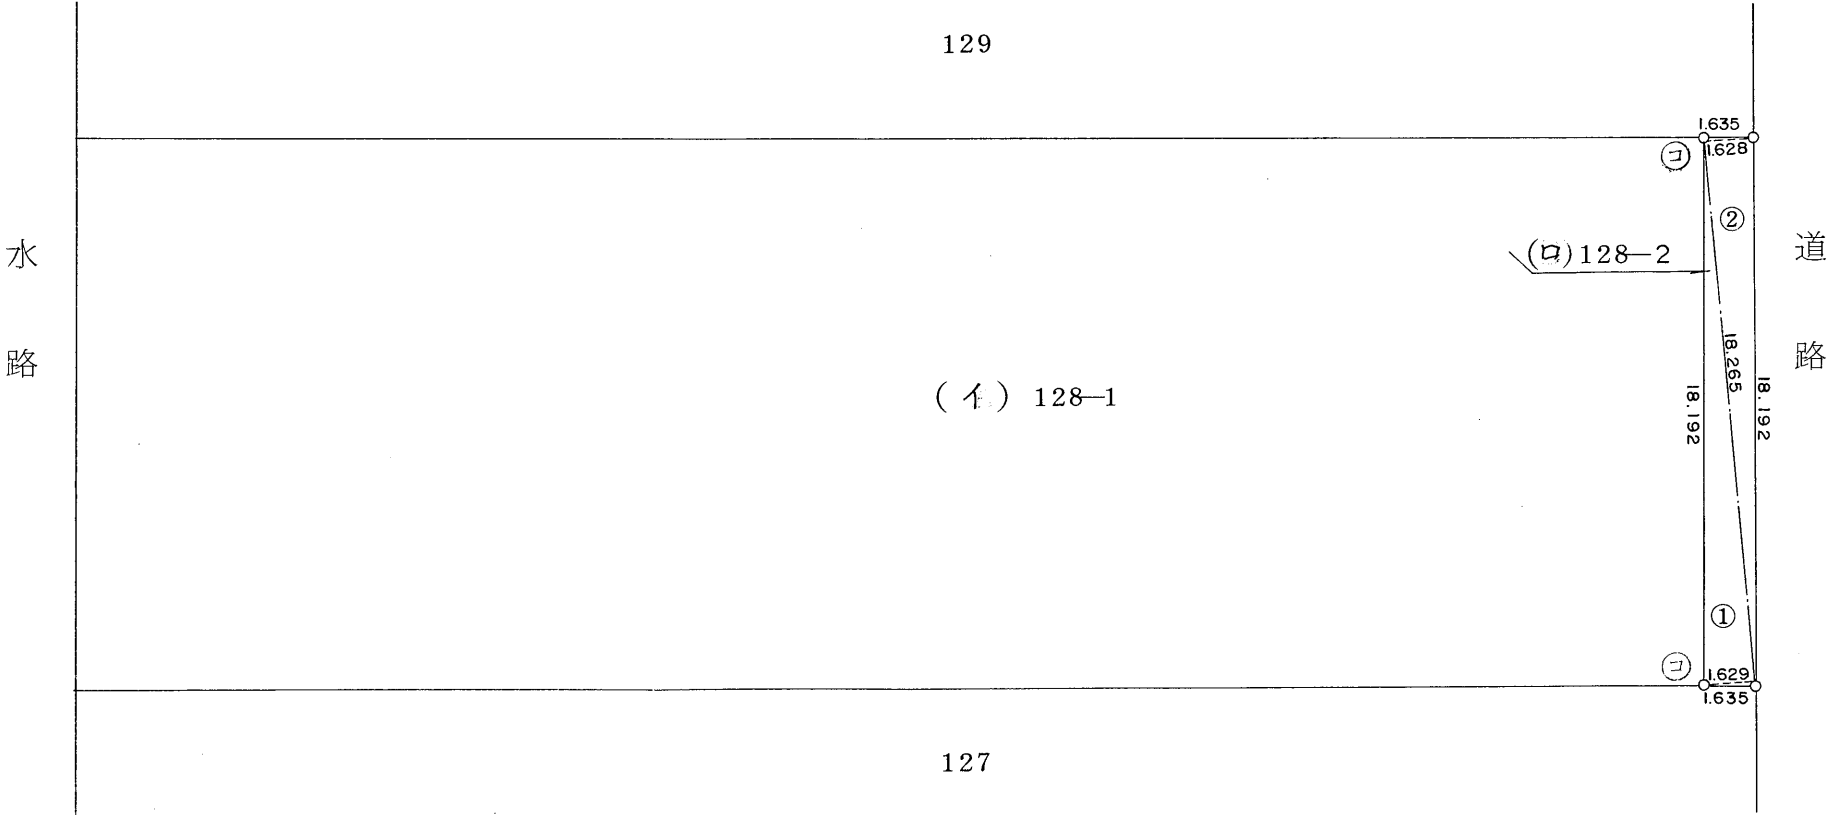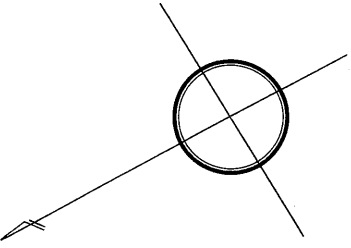

凡例	記号	境界標の種別	記号	境界標の種別	記号	境界標の種別
	㊦	石杭	㊧	プラスチック杭		
	㊨	コンクリート杭	㊩	金属杭		
	㊪	金属釘	㊫	刻印		

作製者	春日部市役所総務部管財課	嘱託者	被代位者	栗原 繁子	縮尺	1/250
	登記係		木村 政雄 (昭和60年8月1日作製)	代位者		

1282605

前 129

560.8.8

五式
字加入
除入

地 番

129 番 2

地 積 測 量 図

土地の所在

春日部市 大字 小淵字 前田


春日部市

** サンシャ キコウセキヒヨウ **

チハン	NO	ダイハン	タカサ	ハイセキ	チセキ
(口) 129	1	18.260	1.629	29.745540	
-2	2	18.260	1.629	29.745540	
			ケイ	59.491080	29
			1/2	29.745540	~~29.74~~ m ²

(イ) 129-1

991 — 29.745540 = 961.254460 m² 961 m²

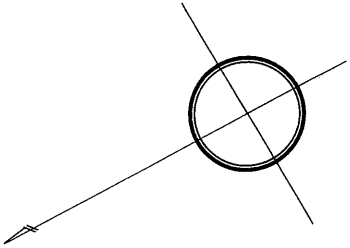


水
路

130

(イ) 129-1

(口) 129-2

道
路

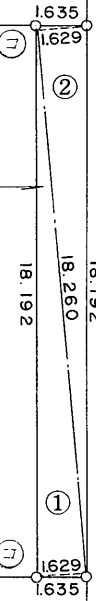

128

凡例	記号	境界標の種別	記号	境界標の種別	記号	境界標の種別
	㊦	石 杭	㊧	プラスチック杭		
	㊨	コンクリート杭	㊩	金属杭		
	㊪	金属釘	㊫	刻 印		

作 製 者

春日部市役所総務部管財課
登記係 木村政雄 (昭和60年8月1日作製)

嘱 託 者

被代位者 栗原繁子
代位者 春日部市長 田中俊治

縮尺 1/250



1282607



148.2.9

地番	130-3	地積測量図
土地の所在	春日部市大字小渕字前田 春日部市	

三斜求積表

地番	⑧ 130-3		
NO.	底 辺	高 さ	倍 面 積
	24.539	5.824	142.915136
	24.539	5.727	140.534853
		倍 面 積	283.449989
		面 積	141.7249945
		地 積	141.72 m ²
		坪 数	42.87


残地番	⑨ 130-1		
公 簿	961.257718	總 計	141.7249945
		残 地	819.5327235
		地 積	819.53 m ²

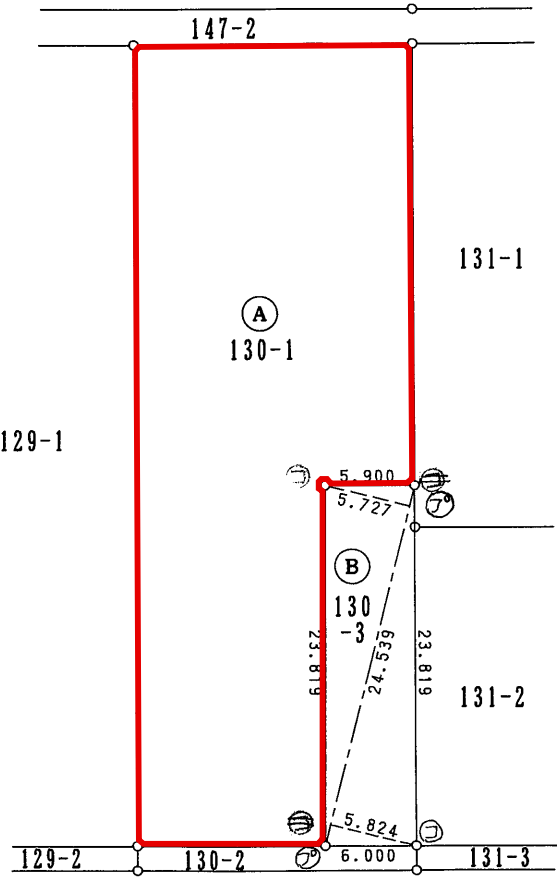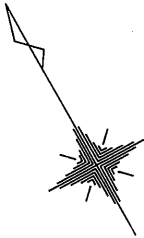

凡例	記号	境界標の種別	記号	境界標の種別	記号	境界標の種別
	⑥	石杭	⑦	プラスチック杭		
	②	コンクリート杭	④	金属杭		
	⑤	金属鉄	③	刻印		

作製者	春日部市大字新方袋547番地8 土地家屋調査士 郡司達郎 (平成8年1月24日作製)	申請人	栗原繁子	縮尺	1/500
-----	---	-----	------	----	-------

(埼玉土地家屋調査士会用紙)

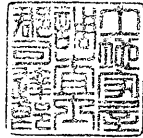


各階平面図 2303229



家屋番号	大字小淵 130番1の218
建物の所在	春日部市大字小淵字前田130番地1・126番地1・127番地1・ 128番地1・129番地1

春日部市

建物図面
各階平面図

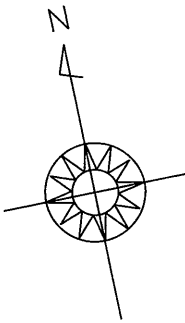

建物の存する部分2階

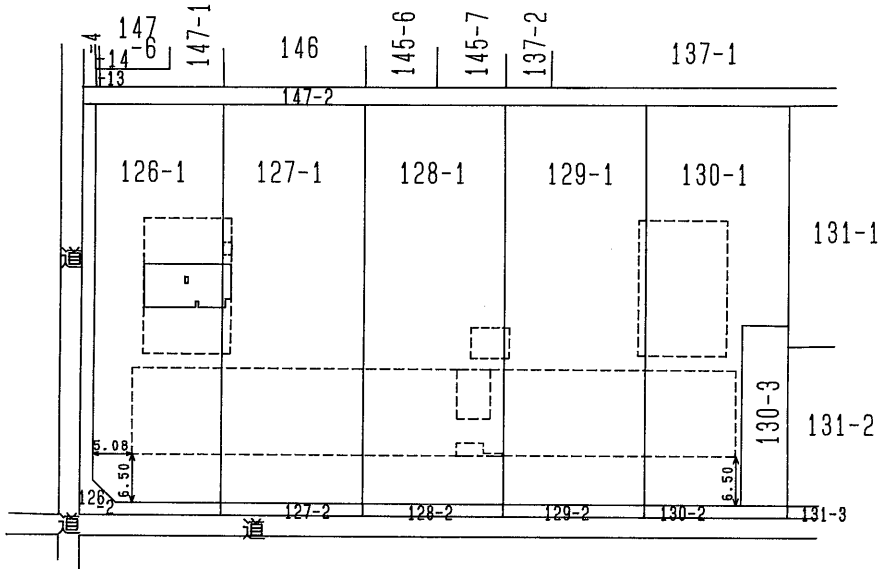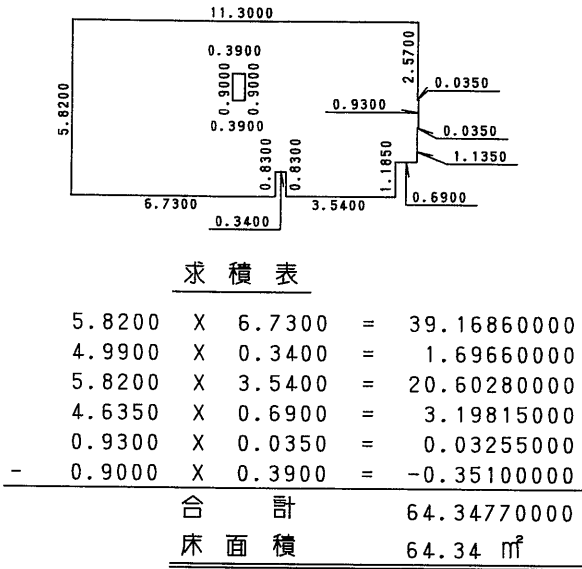

作製者	埼玉県春日部市大字新方袋547番地8 土地調査士 郡司達郎	縮尺	1/250	申請人	株式会社 河合工務店 代表取締役 河合純二	縮尺	1/1000
-----	----------------------------------	----	-------	-----	--------------------------	----	--------



この図面は現況での道路区域を示しているものです。また、図面において現況
詳細については、建設部道路管理課に問い合わせ下さい。

ガス埋設管調査依頼書 2026年1月6日

不動産関係(新築、立替、造成、鑑定、売買など)

- ※お願い
- ・必要事項を記入の上、所在地の住宅地図を添付しFAX等で依頼下さい。
 - ・FAXは24時間受付しております。図答、お問い合わせの受付は祝日を除く月～金曜日の9:00～17:00です。
 - ・16:00以降にいただいたご依頼は翌営業日のご回答となります。お急ぎの場合はご連絡下さい。

送付先	(株)エナジー宇宙 導管設備課 越谷・春日部 内管工事係 TEL 048-738-3001 FAX 048-735-6282			
送付枚数	2 枚 (送付票含む)			
お客様記入欄				
ご依頼者	所在地	春日部市東区上-10-16 御中		
	御社名	住宅比較株式会社		
	連絡先	TEL 048 767 5221	FAX 767 5222	
	御担当者	H-氏様		
調査場所	住所	春日部市東区上-10-16 (昭和三十九年移転建物名簿(〇〇部・△△ビル等))		
	現況	1. 更地	2. 既存住宅あり(既築・建築施工中・新築済)	
		3. 駐車場	4. 造成地 5. 店舗 6. 工場	
調査目的	計画内容	7. 倉庫	8. その他()	
		1. 新築 2. 建替 3. 造成 4. 業務用 5. 売買 6. 土地鑑定 7. 掘削	家庭用	戸建() 集合住宅(分譲・賃貸 F 戸)
			造成	区画
		業務用	店舗・テナントビル 工場・その他()	
		予定工期	着工 月 ~ 落成 月・未定	
		掘削	道路工事・下水道・電気・NTT	

ガス管理状況回答欄

ガス導管	☒ 有 ☐ 無	口径 150 mm	離れ m	深さ m
ガス引込管	☒ 有 ☐ 無	口径 80 mm		
負担金	☒ 有 ☐ 無	円		
ガス種	13A			
特記事項	FAXありがとうございます。			
(担当 荘田)				

*都市ガスがない地域では、LPGの相談も承ります。

*道路の本復旧年月が近い場合には、掘削できない場合がございます。

*埋設管型情報については、個人情報保護法により目的以外に使用しないでございます。